
Pinheiro de Sá
ENGENHARIA

next
residence


MANUAL DE USO, OPERAÇÃO E MANUTENÇÃO

AS BUILTS



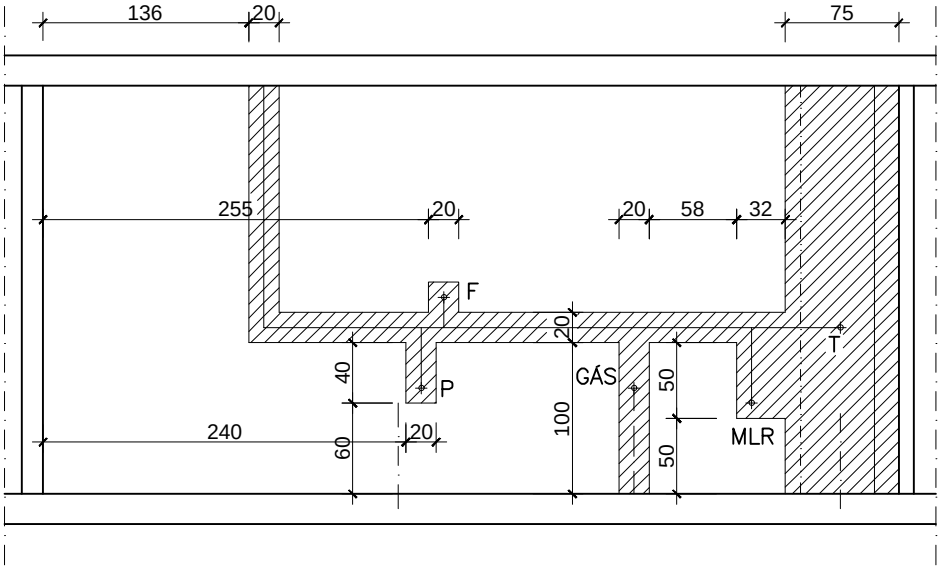


VISTA 1

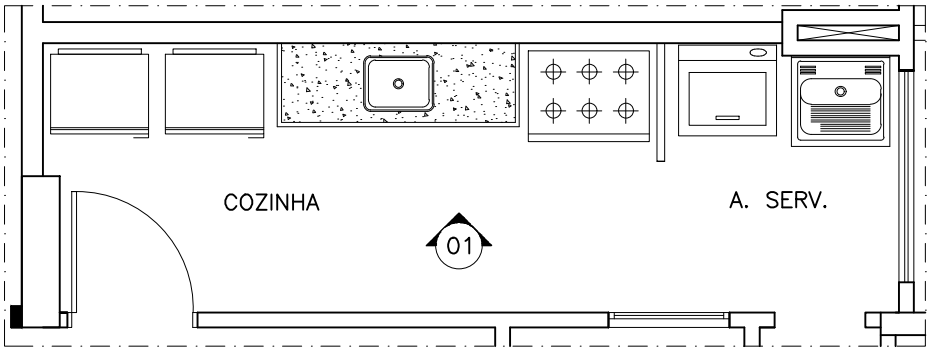


COZINHA / A.SERV.


COLUNA 01

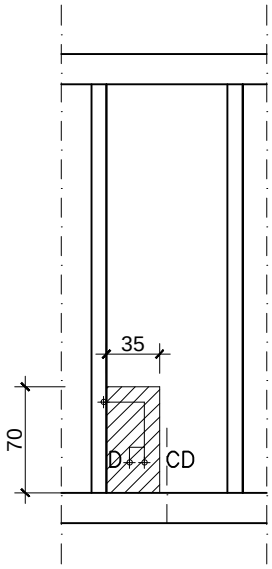

VISTA 1

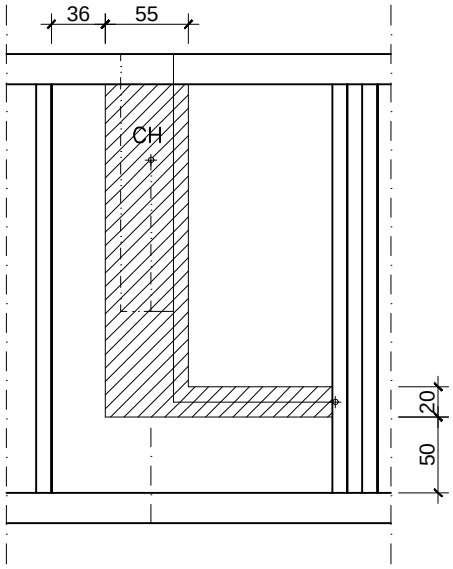


VISTA 2

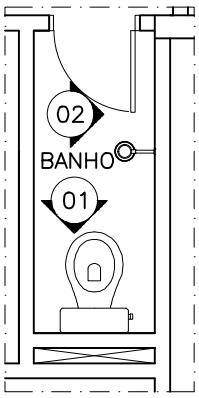


BANHO SERVIÇO


COLUNA 01

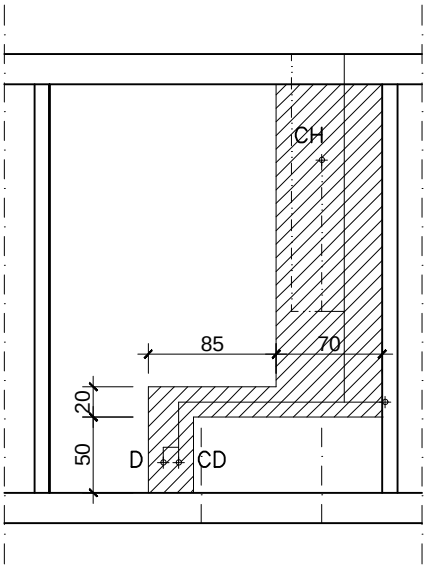


VISTA 2

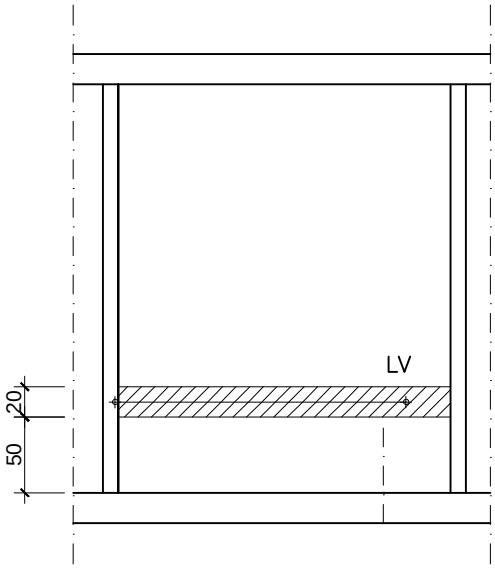

VISTA 3

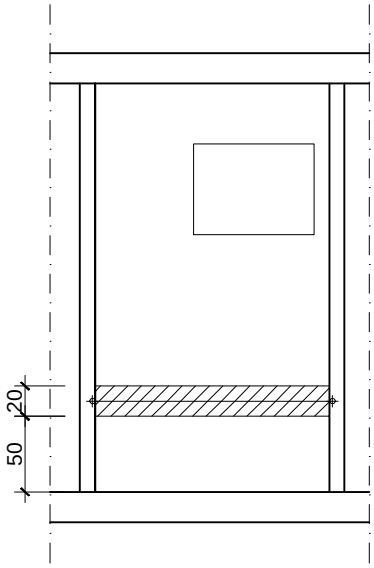


VISTA 1

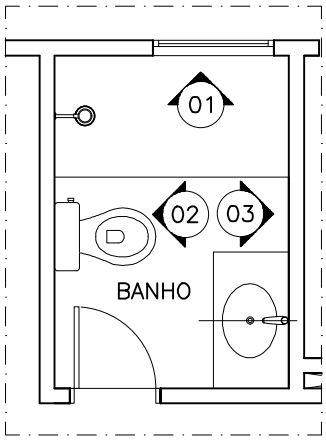


BANHO SOCIAL

COLUNA 01

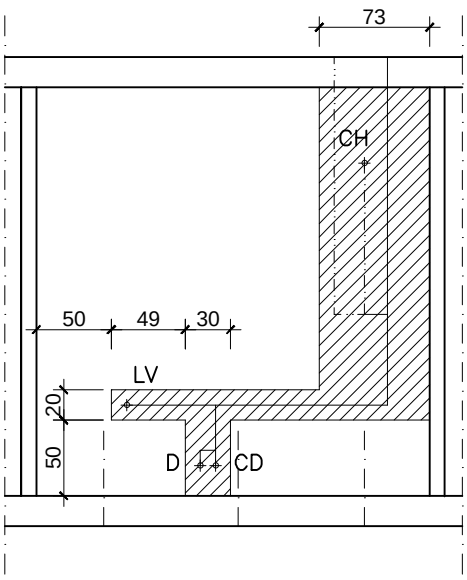


VISTA 1

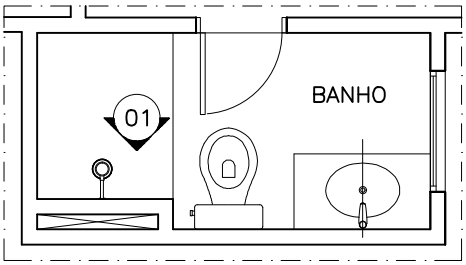


BANHO SUITE

COLUNA 01

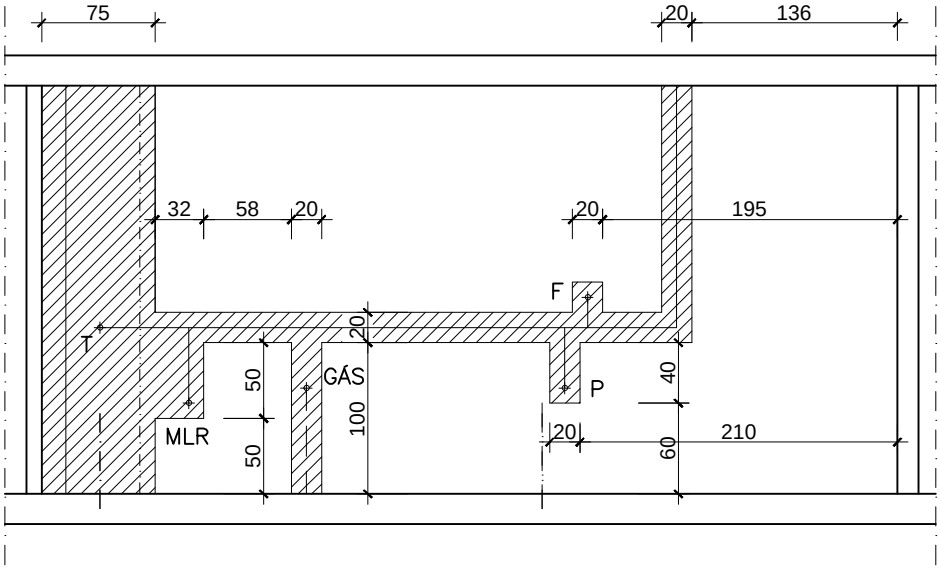


VISTA 1

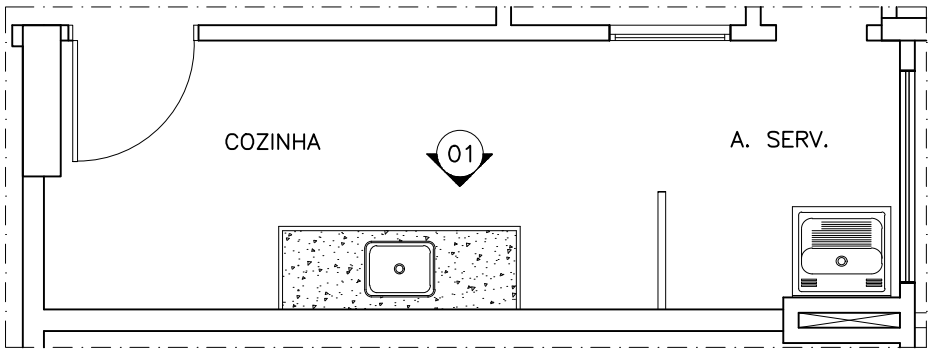


COZINHA / A.SERV.


COLUNA 02

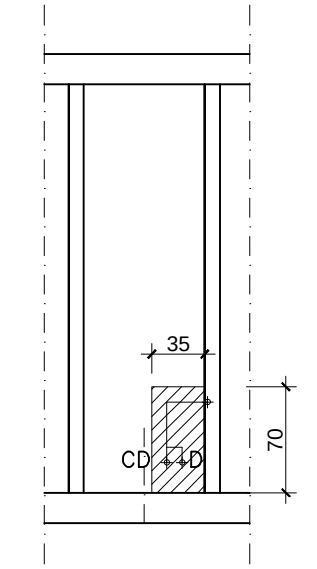

VISTA 1

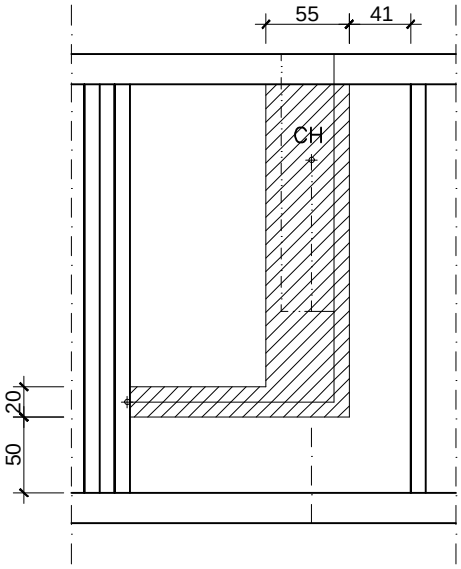


VISTA 2

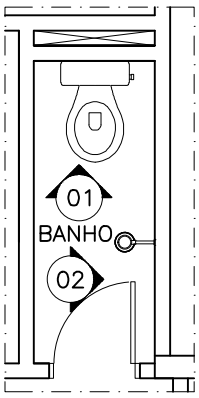


BANHO SERVIÇO


COLUNA 02

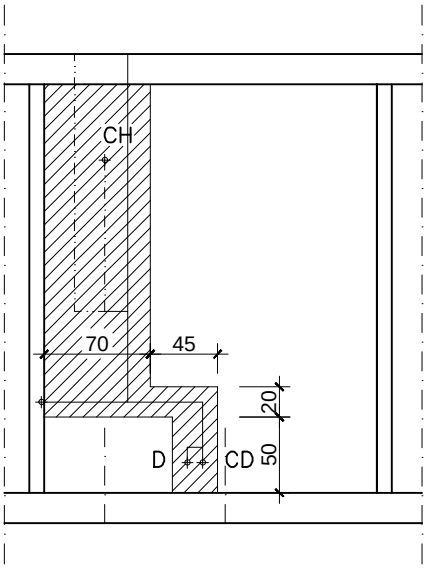


VISTA 2

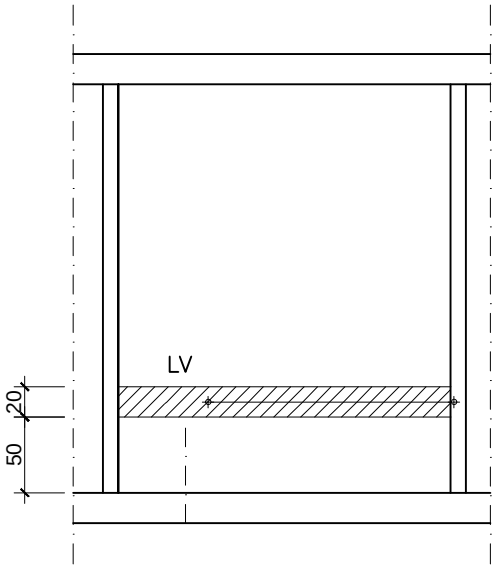

VISTA 3

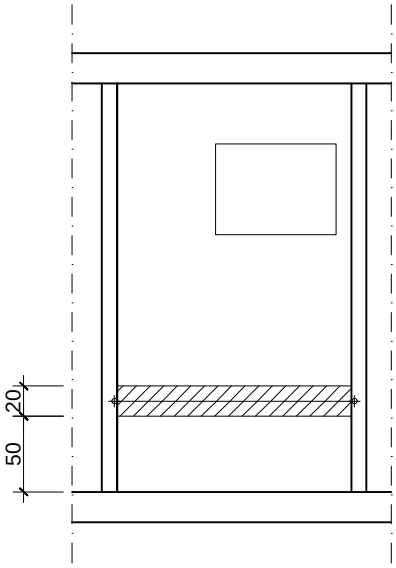


VISTA 1

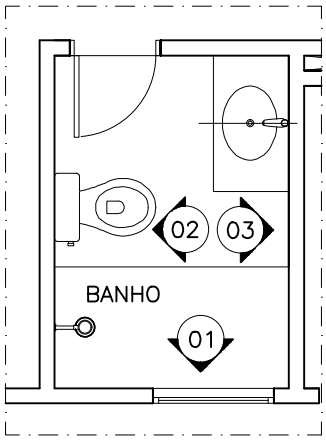


BANHO SOCIAL

COLUNA 02

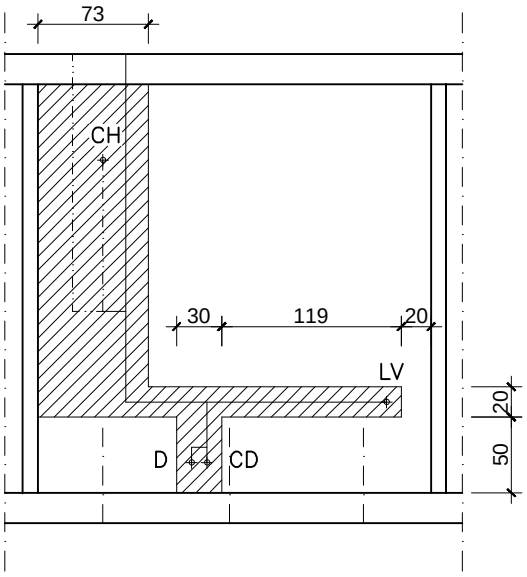


VISTA 1

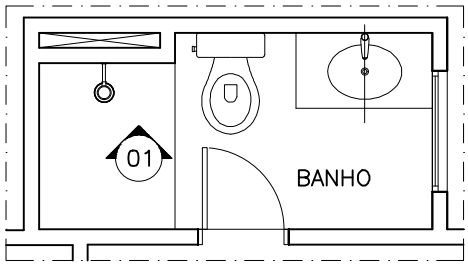


BANHO SUITE

COLUNA 02

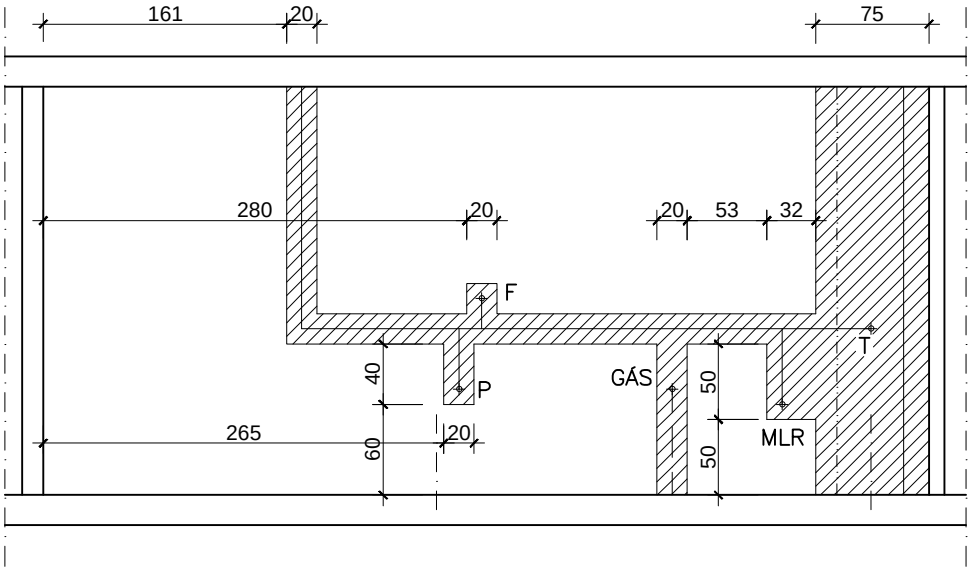


VISTA 1

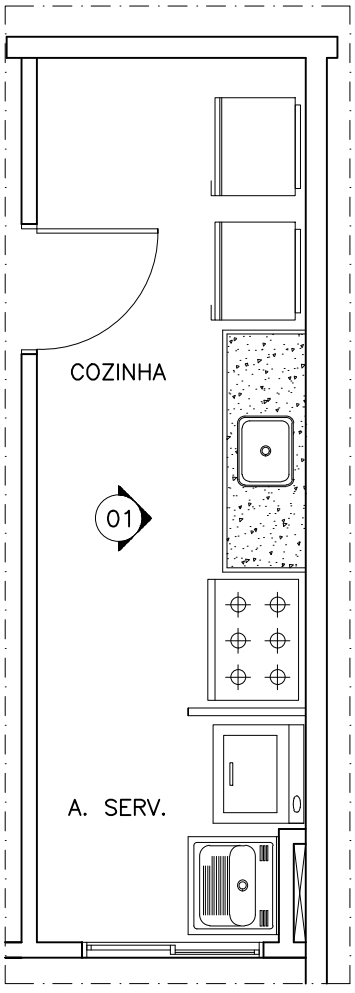


COZINHA / A.SERV.

COLUNA 03

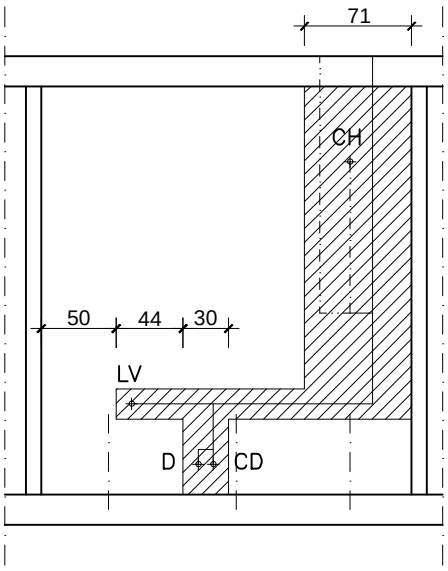


VISTA 1

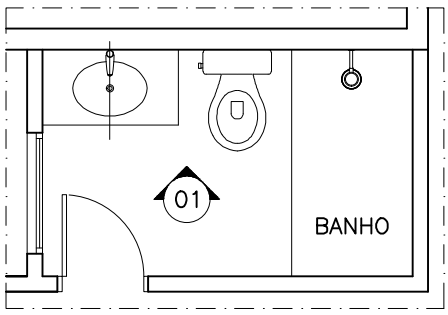


BANHO SOCIAL

COLUNA 03

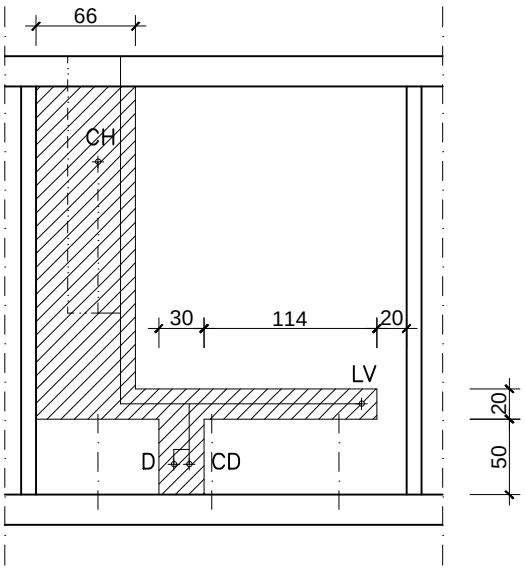


VISTA 1

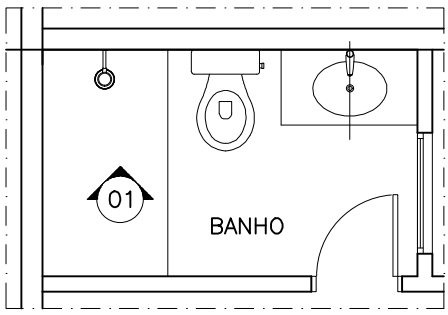


BANHO SUITE

COLUNA 03

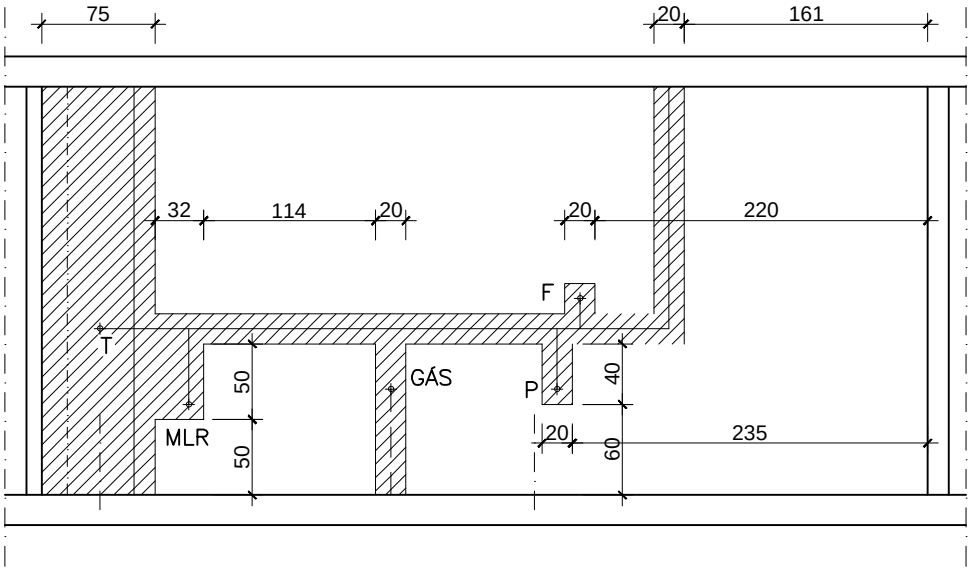


VISTA 1

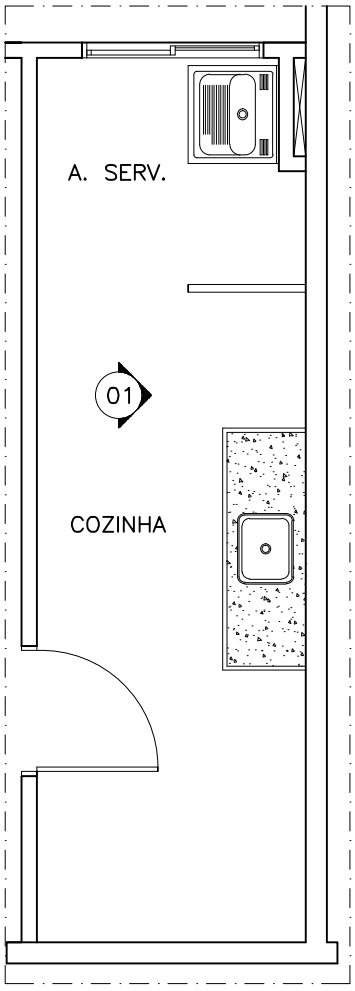


COZINHA / A.SERV.

COLUNA 04

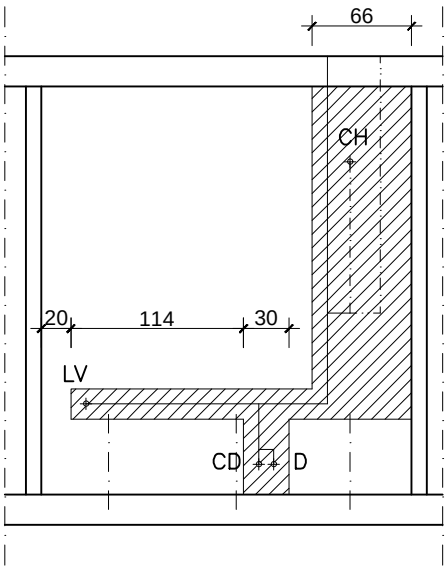


VISTA 1

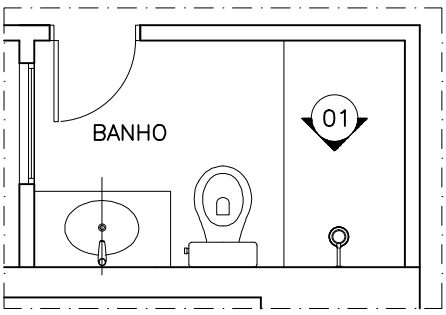


BANHO SOCIAL

COLUNA 04

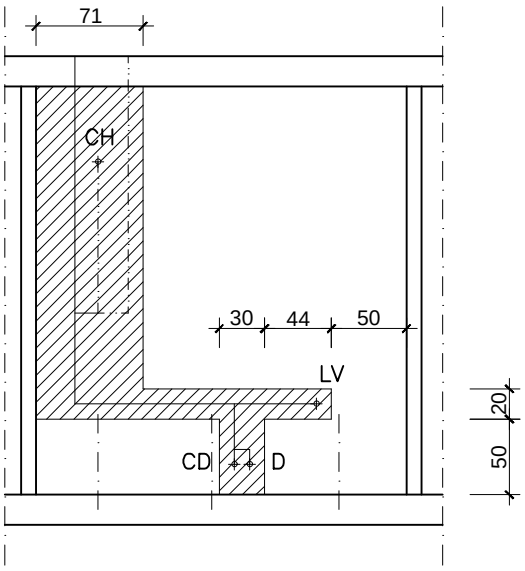


VISTA 1

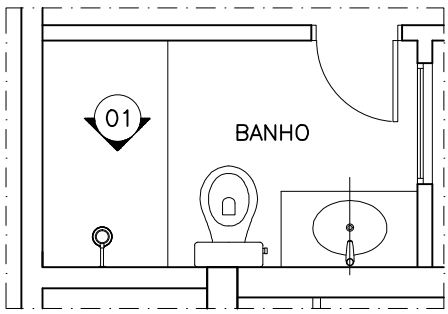


BANHO SUITE

COLUNA 04

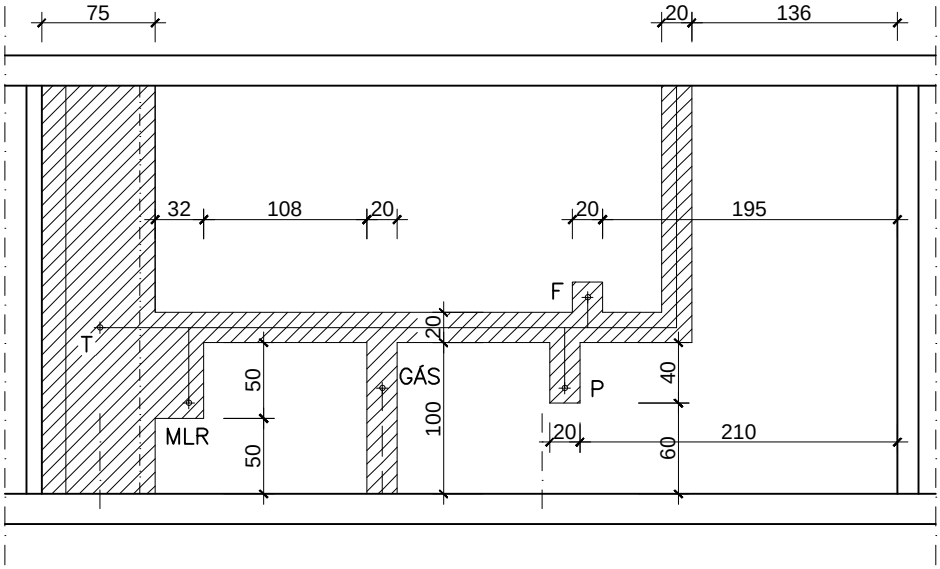


VISTA 1

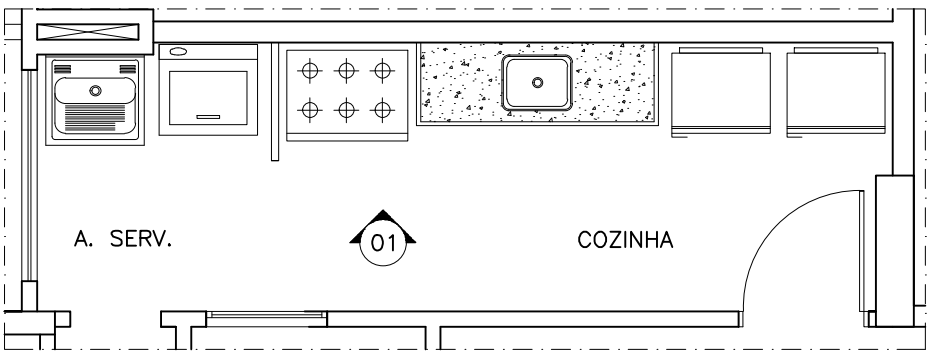


COZINHA / A.SERV.


COLUNA 05

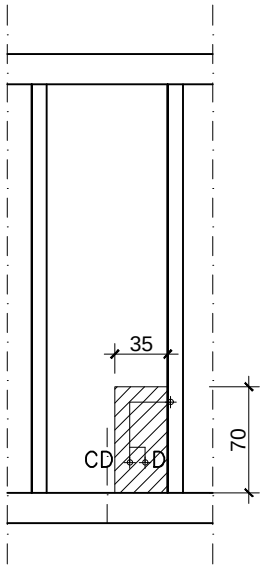

VISTA 1

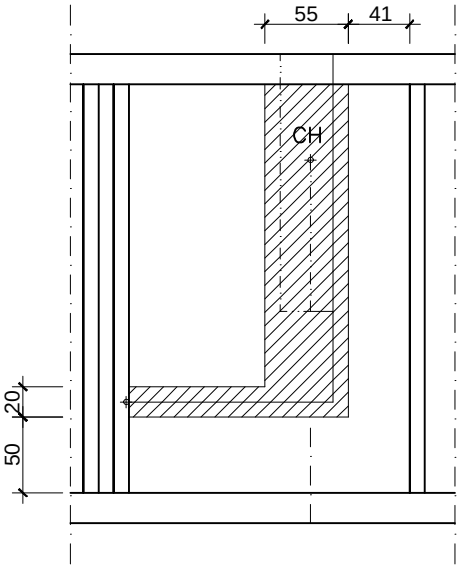


VISTA 2

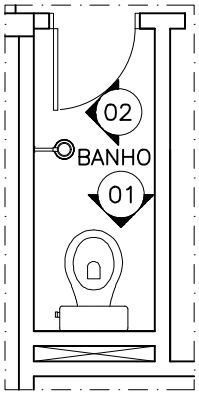


BANHO SERVIÇO


COLUNA 05

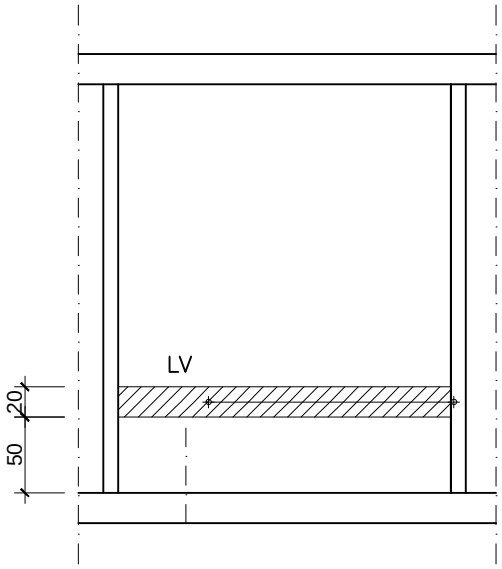


VISTA 2

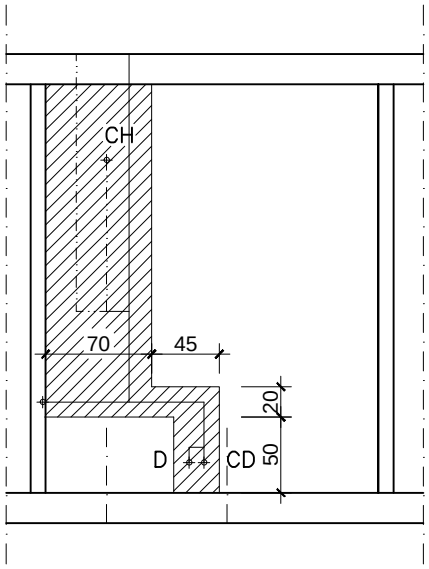

VISTA 3

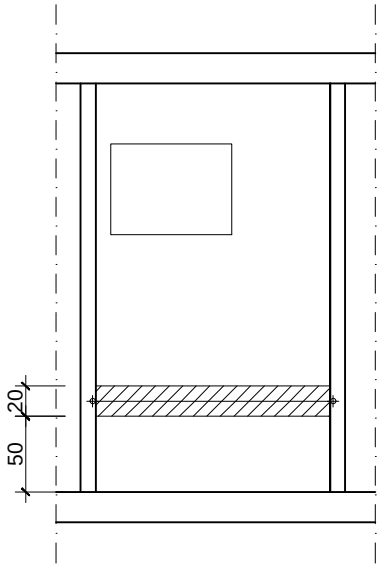


VISTA 1

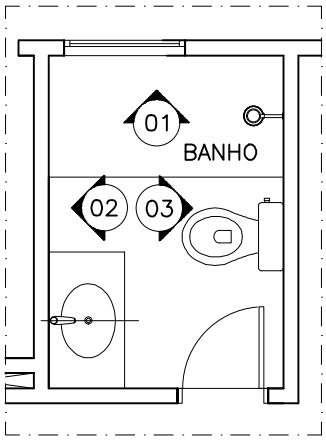


BANHO SOCIAL

COLUNA 05

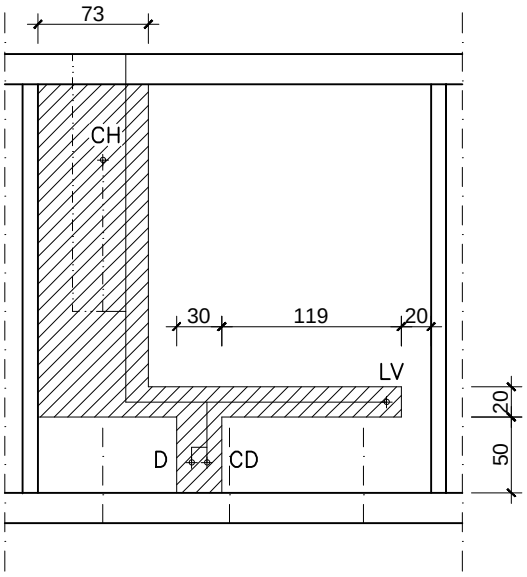


VISTA 1

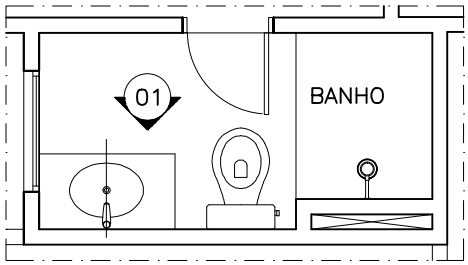


BANHO SUITE

COLUNA 05

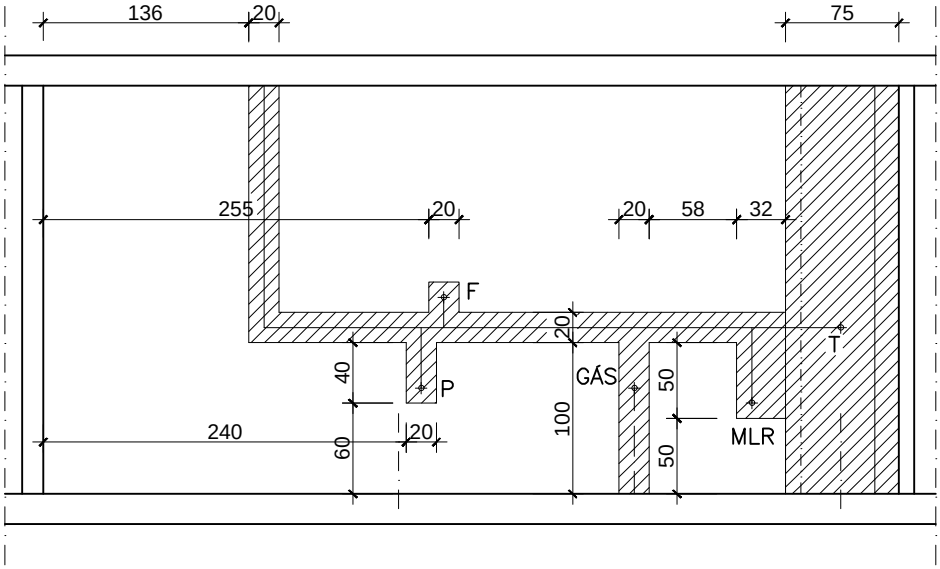


VISTA 1

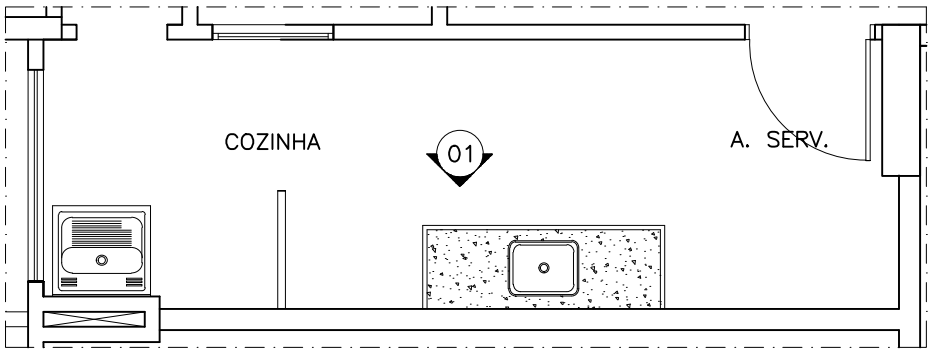


COZINHA / A.SERV.


COLUNA 06

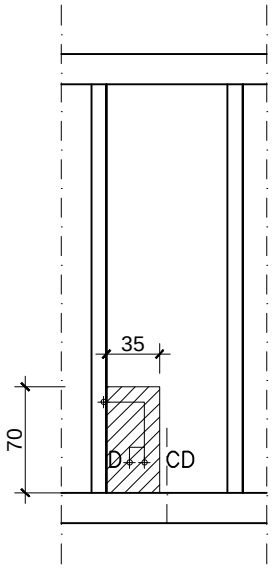

VISTA 1

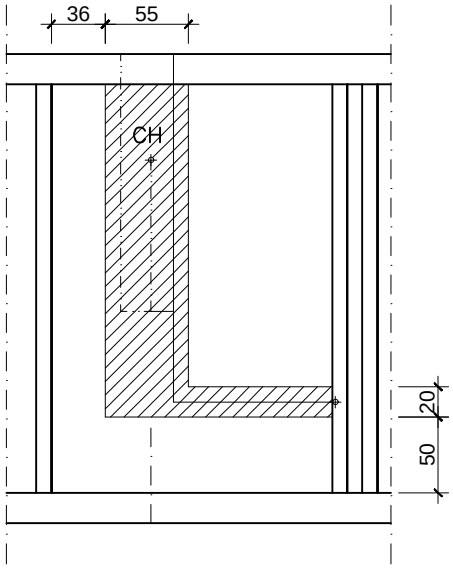


VISTA 2

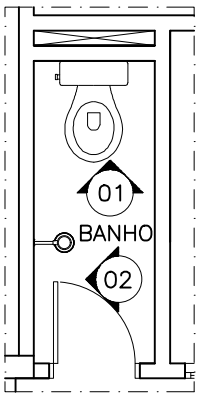


BANHO SERVIÇO


COLUNA 06

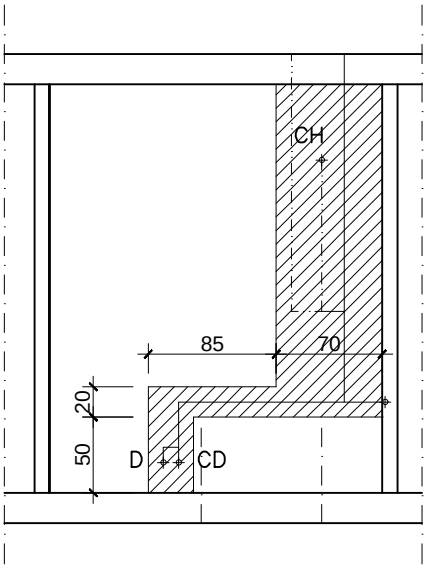


VISTA 2

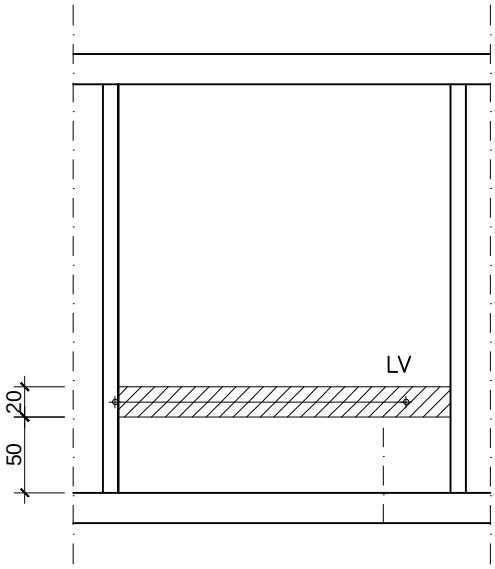

VISTA 3

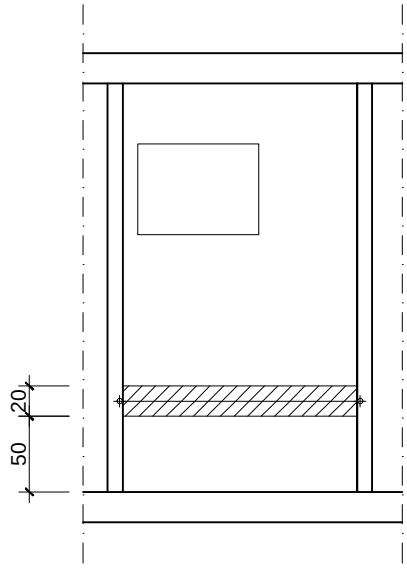


VISTA 1

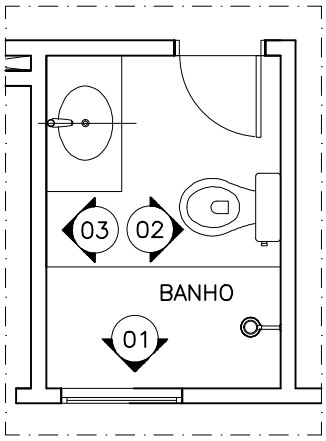


BANHO SOCIAL

COLUNA 06

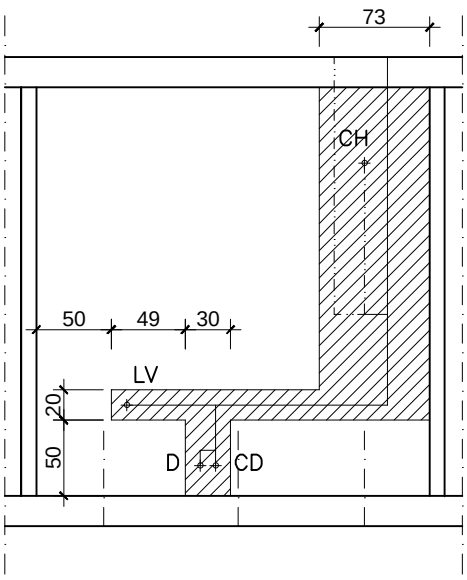

VISTA 1

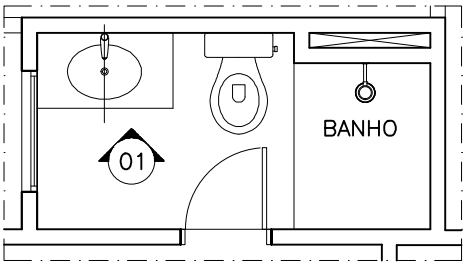

BANHO SUITE

COLUNA 06